


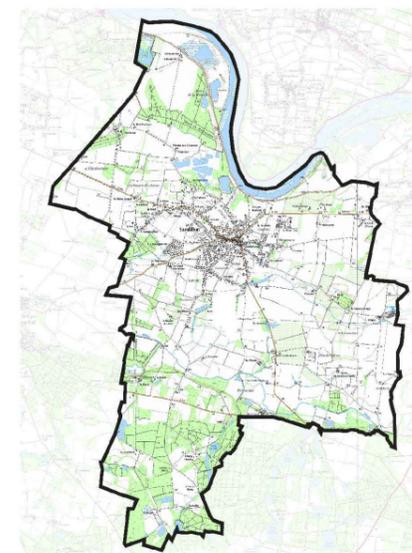

COMMUNE DE SANDILLON (45)

Plan Local d'Urbanisme

**ANNEXES SANITAIRES**
Plans du réseau d'assainissement

Objet	Date
Approuvé le	12 décembre 2017
Révisé le	
Modifié le	
Mis à jour le	

DIAGNOSTIC DE RESEAU D'ASSAINISSEMENT

PLAN DE RECOLEMENT DES EAUX USEES
"Les Grands Marais"

Plan 2

EAUX USEES :

-  Canalisation eaux usées gravitaire
-  Numéro et regard eaux usées
-  Sens d'écoulement
-  Diamètre de la canalisation (en mm)
-  Chasse d'eau en tête de réseau

REFOULEMENT :

-  Canalisation eaux usées de refoulement
-  Poste de refoulement
-  Poste de relevement


SEAF Ingénieurs Conseils
B.P. 15 45150 DARVOY
Tel : 02.38.59.86.44
Fax : 02.38.59.87.15.



ETUDES :

Mise à jour Décembre 2009
Décembre 2002

Echelle : 1/2500

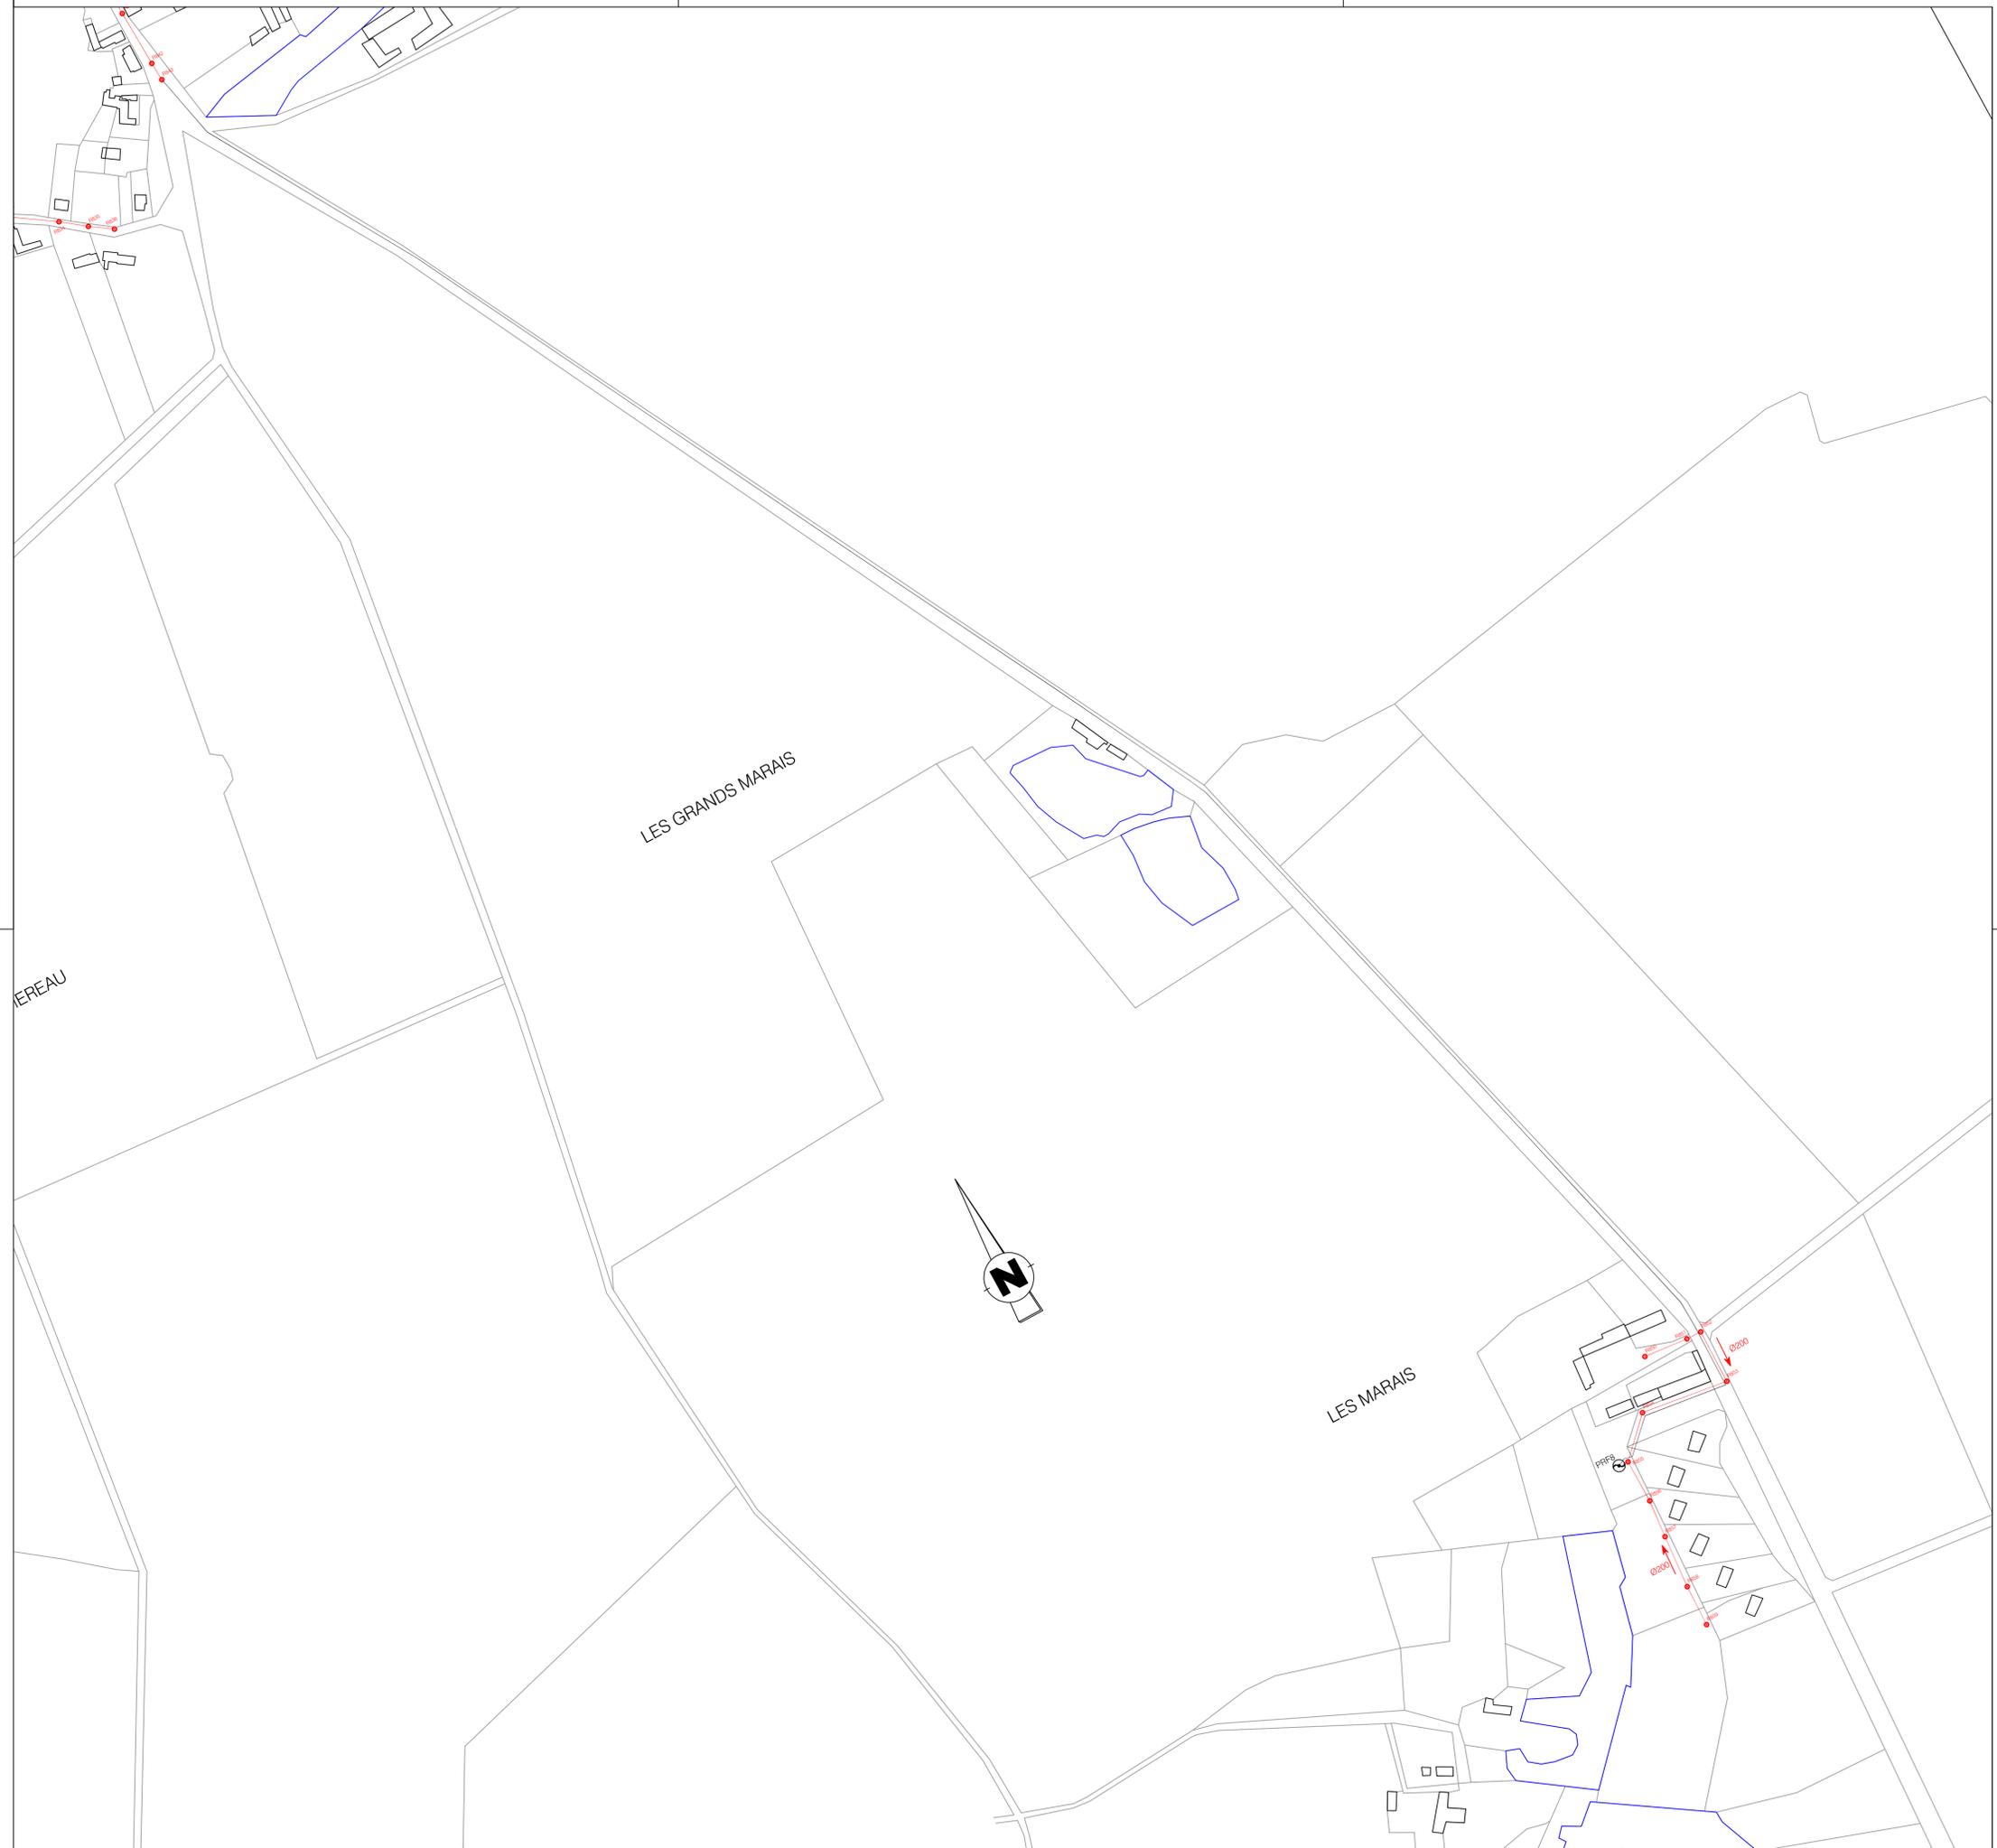



EAUX USEES :


ETUDES
SEAF Ingénierie Conseils
B.P. 15 45150 DARMY
Tel : 02 38 59 85 44
Fax : 02 38 59 85 15

Mise à jour Décembre 2009
Décembre 2002

Echelle : 1/2500



- RESEAU PLUVIALES :**



ETUDES
 SEAF Ingénieurs Conseils
 Tél : 02-38-59-85-44
 Fax : 02-38-59-87-15

Mise à jour Décembre 2009
 Décembre 2007
 Echelle : 1/2500

